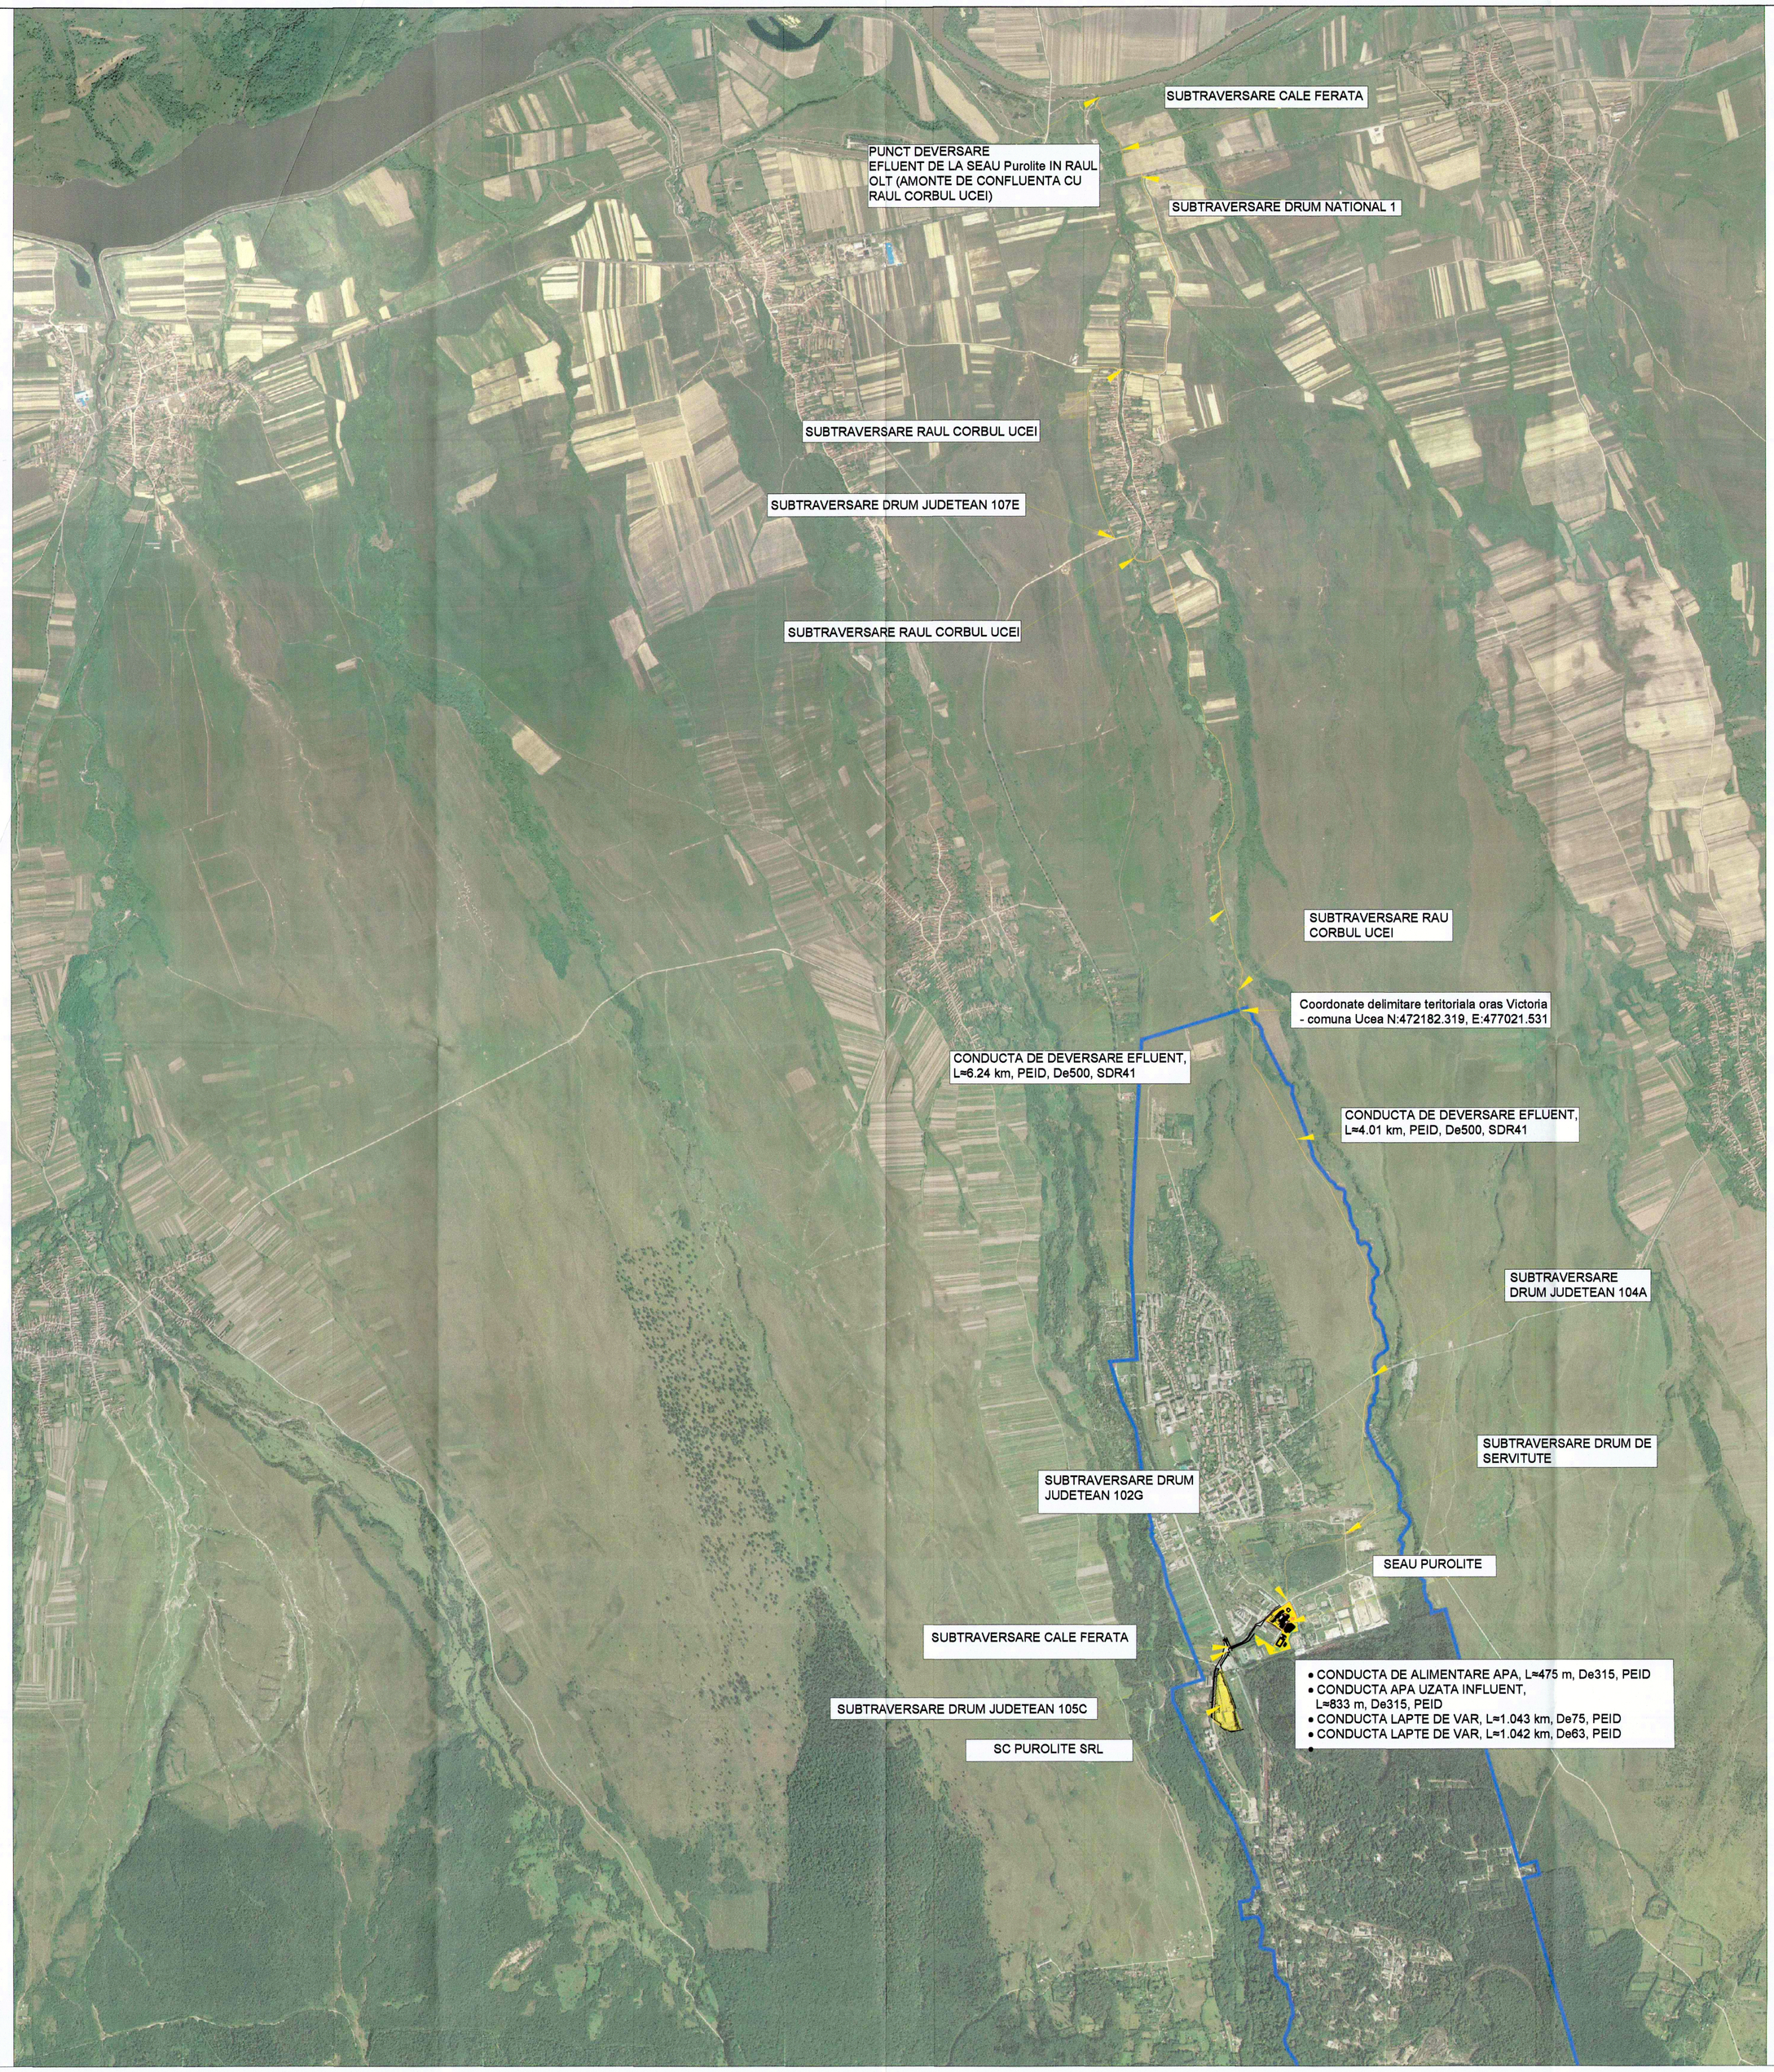

Legenda:

—— GAZ ——	Conducta gaz
	Conducta apa uzata influent
	Conducta lapte de var
	Conducta de alimentare apa
	Conducta deversare efluent
	Limite oras Victoria
SEAU	STATIE EPURARE APE UZATE

AS BUILT

REV.	DATE	DESCRIPTION / Descriere	APROBAT / Approved
03			
02	05.2020	Aprobat pentru executie / Approved for execution	
01	03.2020	Editie preliminara / First issue	

Beneficiary: Purolite — PUROLITE S.R.L.

Proiectant general / General designer: WABAG Water Services SRL J40/2698/2011 CUI RO23303569

Proiectant specialitate / Specialist designer: PROCAD Design SRL J23/687/2013 CUI RO17063119

	NUME/Name	SEMNATURA	DATA/Date
PROIECTAT/Designed	Arh. Andrei PALITA		05.2021
DESENAT/Drafted	Arh. Andrei PALITA		SCARA/Scale 1/1000
VERIFICAT/Checked	Ing. Sorin CHERECHES		

PROIECT NR./ Project No.	COD DOCUMENT / Document code	REV.	LIMBA Language
26P15	CSA-GE-DLP-DE-002	02	B

TITLU PROIECT / Project title: STATIE DE EPURARE APE UZATE DE LA FABRICA "PUROLITE"CU EVACUARE IN RAUL OLT Oras VICTORIA, Jud. BRASOV

FAZA PROIECT / Design Phase: P.T.+DE. — Format: A1

TITLU PLANSA / Drawing name: PLAN DE SITUATIE / SITE LAYOUT

PLANSA NR./ Drawing No.: 002